


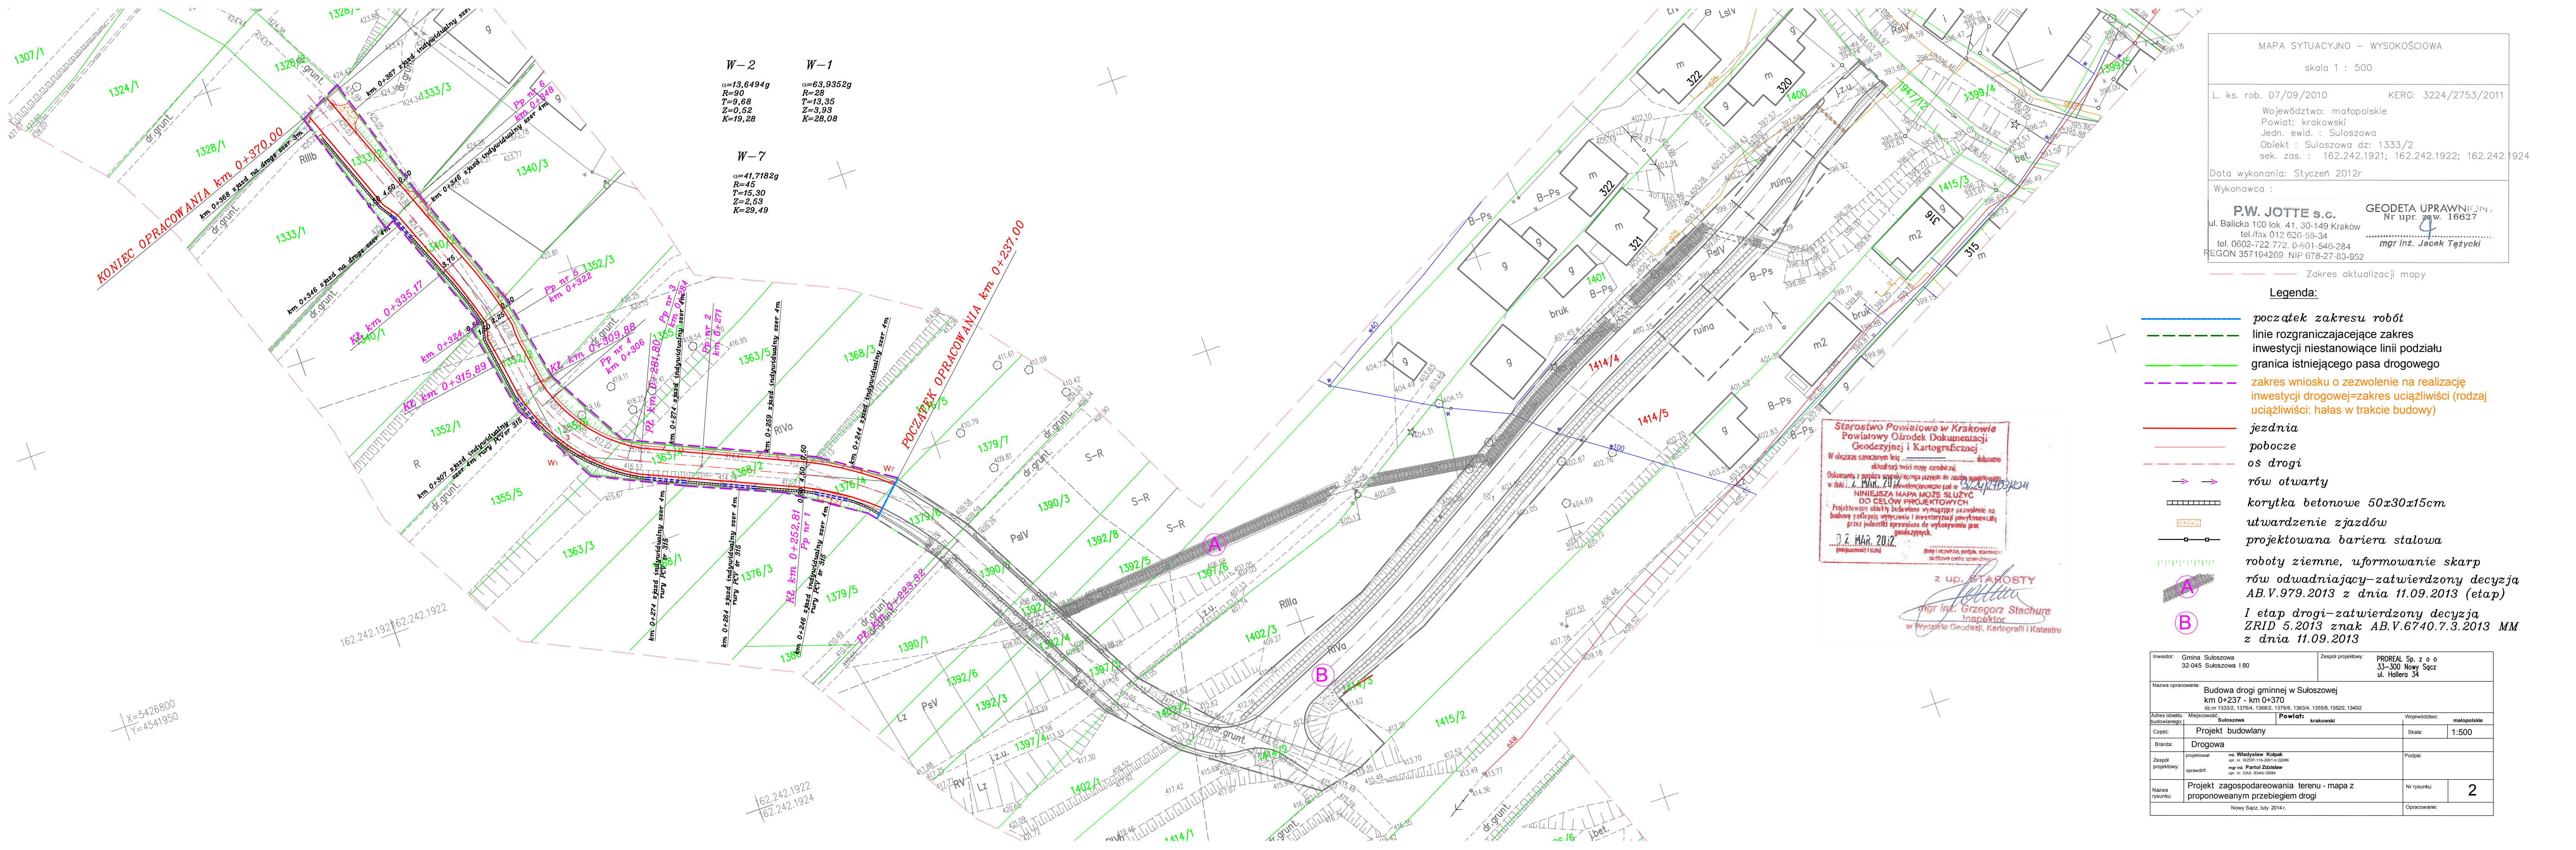

MAPA SYTUACYJNO – WYSOKOŚCIOWA

skala 1 : 500

L. ks. rob. 07/09/2010 KERG: 3224/2753/2011

Województwo: małopolskie
Powiat: krakowski
Jedn. ewid. : Suloszowa
Objekt : Suloszowa dz: 1333/2
sek. zas. : 162.242.1921; 162.242.1922; 162.242.1924

Data wykonania: Styczeń 2012r

Wykonawca :

P.W. JOTTE s.c. GEODETA UPRAWNIENY
ul. Bałicka 100 lok. 41, 30-149 Kraków Nr upr: 26 w. 16627
tel./fax 012 626-59-34
tel. 0602-722 772, 0-601-546-284
REGON 357194269 NIP 678-27-63-952

mgr inż. Jacek Teżycki

Zakres aktualizacji mapy

Legenda:

- początek zakresu robót
- linie rozgraniczające zakres inwestycji niestanowiące linii podziału
- granica istniejącego pasa drogowego
- zakres wniosku o zezwolenie na realizację inwestycji drogowej=zakres uciążliwości (rodzaj uciążliwości: hałas w trakcie budowy)
- jezdnia
- pobocze
- oś drogi
- rów otwarty
- korytka betonowe 50x30x15cm
- utwardzenie zjazdów
- projektowana bariera stalowa
- roboty ziemne, uformowanie skarp
- rów odwadniający-zatwierdzony decyzją AB.V.979.2013 z dnia 11.09.2013 (etap)
- I etap drogi-zatwierdzony decyzją ZRID 5.2013 znak AB.V.6740.7.3.2013 MM z dnia 11.09.2013

Sterostwo Powiatowe w Krakowie
Powiatowy Ośrodek Dokumentacji
Geodezyjnej i Kartograficznej

W obszarze oznaczonym linią _____ dokonano aktualizacji treści mapy zasadniczej.


NINIEJSZA MAPA MOŻE SŁUżyć DO CELÓW PROJEKTOWYCH

Projektowane obiekty budowlane wymagające pozwolenia na budowę podlegają wytyczeniu i inwentaryzacji powykonawczej przez jednostki uprawnione do wykonywania prac geodezyjnych.

22 MAR 2012 (miejscowość i data)

(linia i rozmiar, podpis, stempel)

z up. STAROSTY
mgr inż. Grzegorz Stachura
Inspektor
w Wydziale Geodezji, Kartografii i Katastru

Investor:	Gmina Suloszowa 32-045 Suloszowa 180	Zespół projektowy:	PROREAL Sp. z o.o. 33-300 Nowy Sącz ul. Hallera 34
Nazwa opracowania:	Budowa drogi gminnej w Suloszowie km 0+237 - km 0+370 dz. nr 1333/2, 1376/4, 1368/2, 1379/6, 1363/4, 1355/6, 1352/2, 1340/2		
Adres obiektu budowlanego:	Suloszowa	Powiat:	krakowski
Województwo:	małopolskie		
Część:	Projekt budowlany	Skala:	1:500
Brana:	Drogowa		
Zespół projektowy:	projektował: inż. Władysław Kołpak upr. nr. WZSR-115-2011 w 22066 sprawdził: mgr inż. Bartłomiej Zdziś upr. nr. 0455-0344-0204	Podpis:	
Nazwa rysunku:	Projekt zagospodarowania terenu - mapa z proponowanym przebiegiem drogi	Nr rysunku:	2
Nowy Sącz, luty 2014 r.		Opracowanie:	